

# ZEICHENERKLÄRUNG (Darstellung für den Maßstab 1:1000)

**ALLEGEMEIN**













**Bestandsplan**  
Maststab 1 : 200  
Orientierung 1 : 5000 (DGK 5)

Baugenehmigungsbehörde: StädteRegion Aachen  
Geschäftsbuchnummer: B20046  
Bauherr: ...  
Gemarkung: Roetgen  
Flur: 9

**Art und Maß der baulichen Nutzung**


**Grundstücksgrenzen:**  
Die im Lageplan dargestellten Grenzen wurden aus dem ALKIS-Datenbestand des Legenschaftskatasters (NAS-Datset vom 06.02.2020) übernommen. Die Grenzen der umgebenden Flurstücke sind zum Teil nur digitalisiert und wurden ohne Grenzuntersuchung übernommen. Die Grenzen der Antragsflurstücke wurden anhand des Katastermacheis überprüft bzw. neu berechnet und in den Plan übernommen.

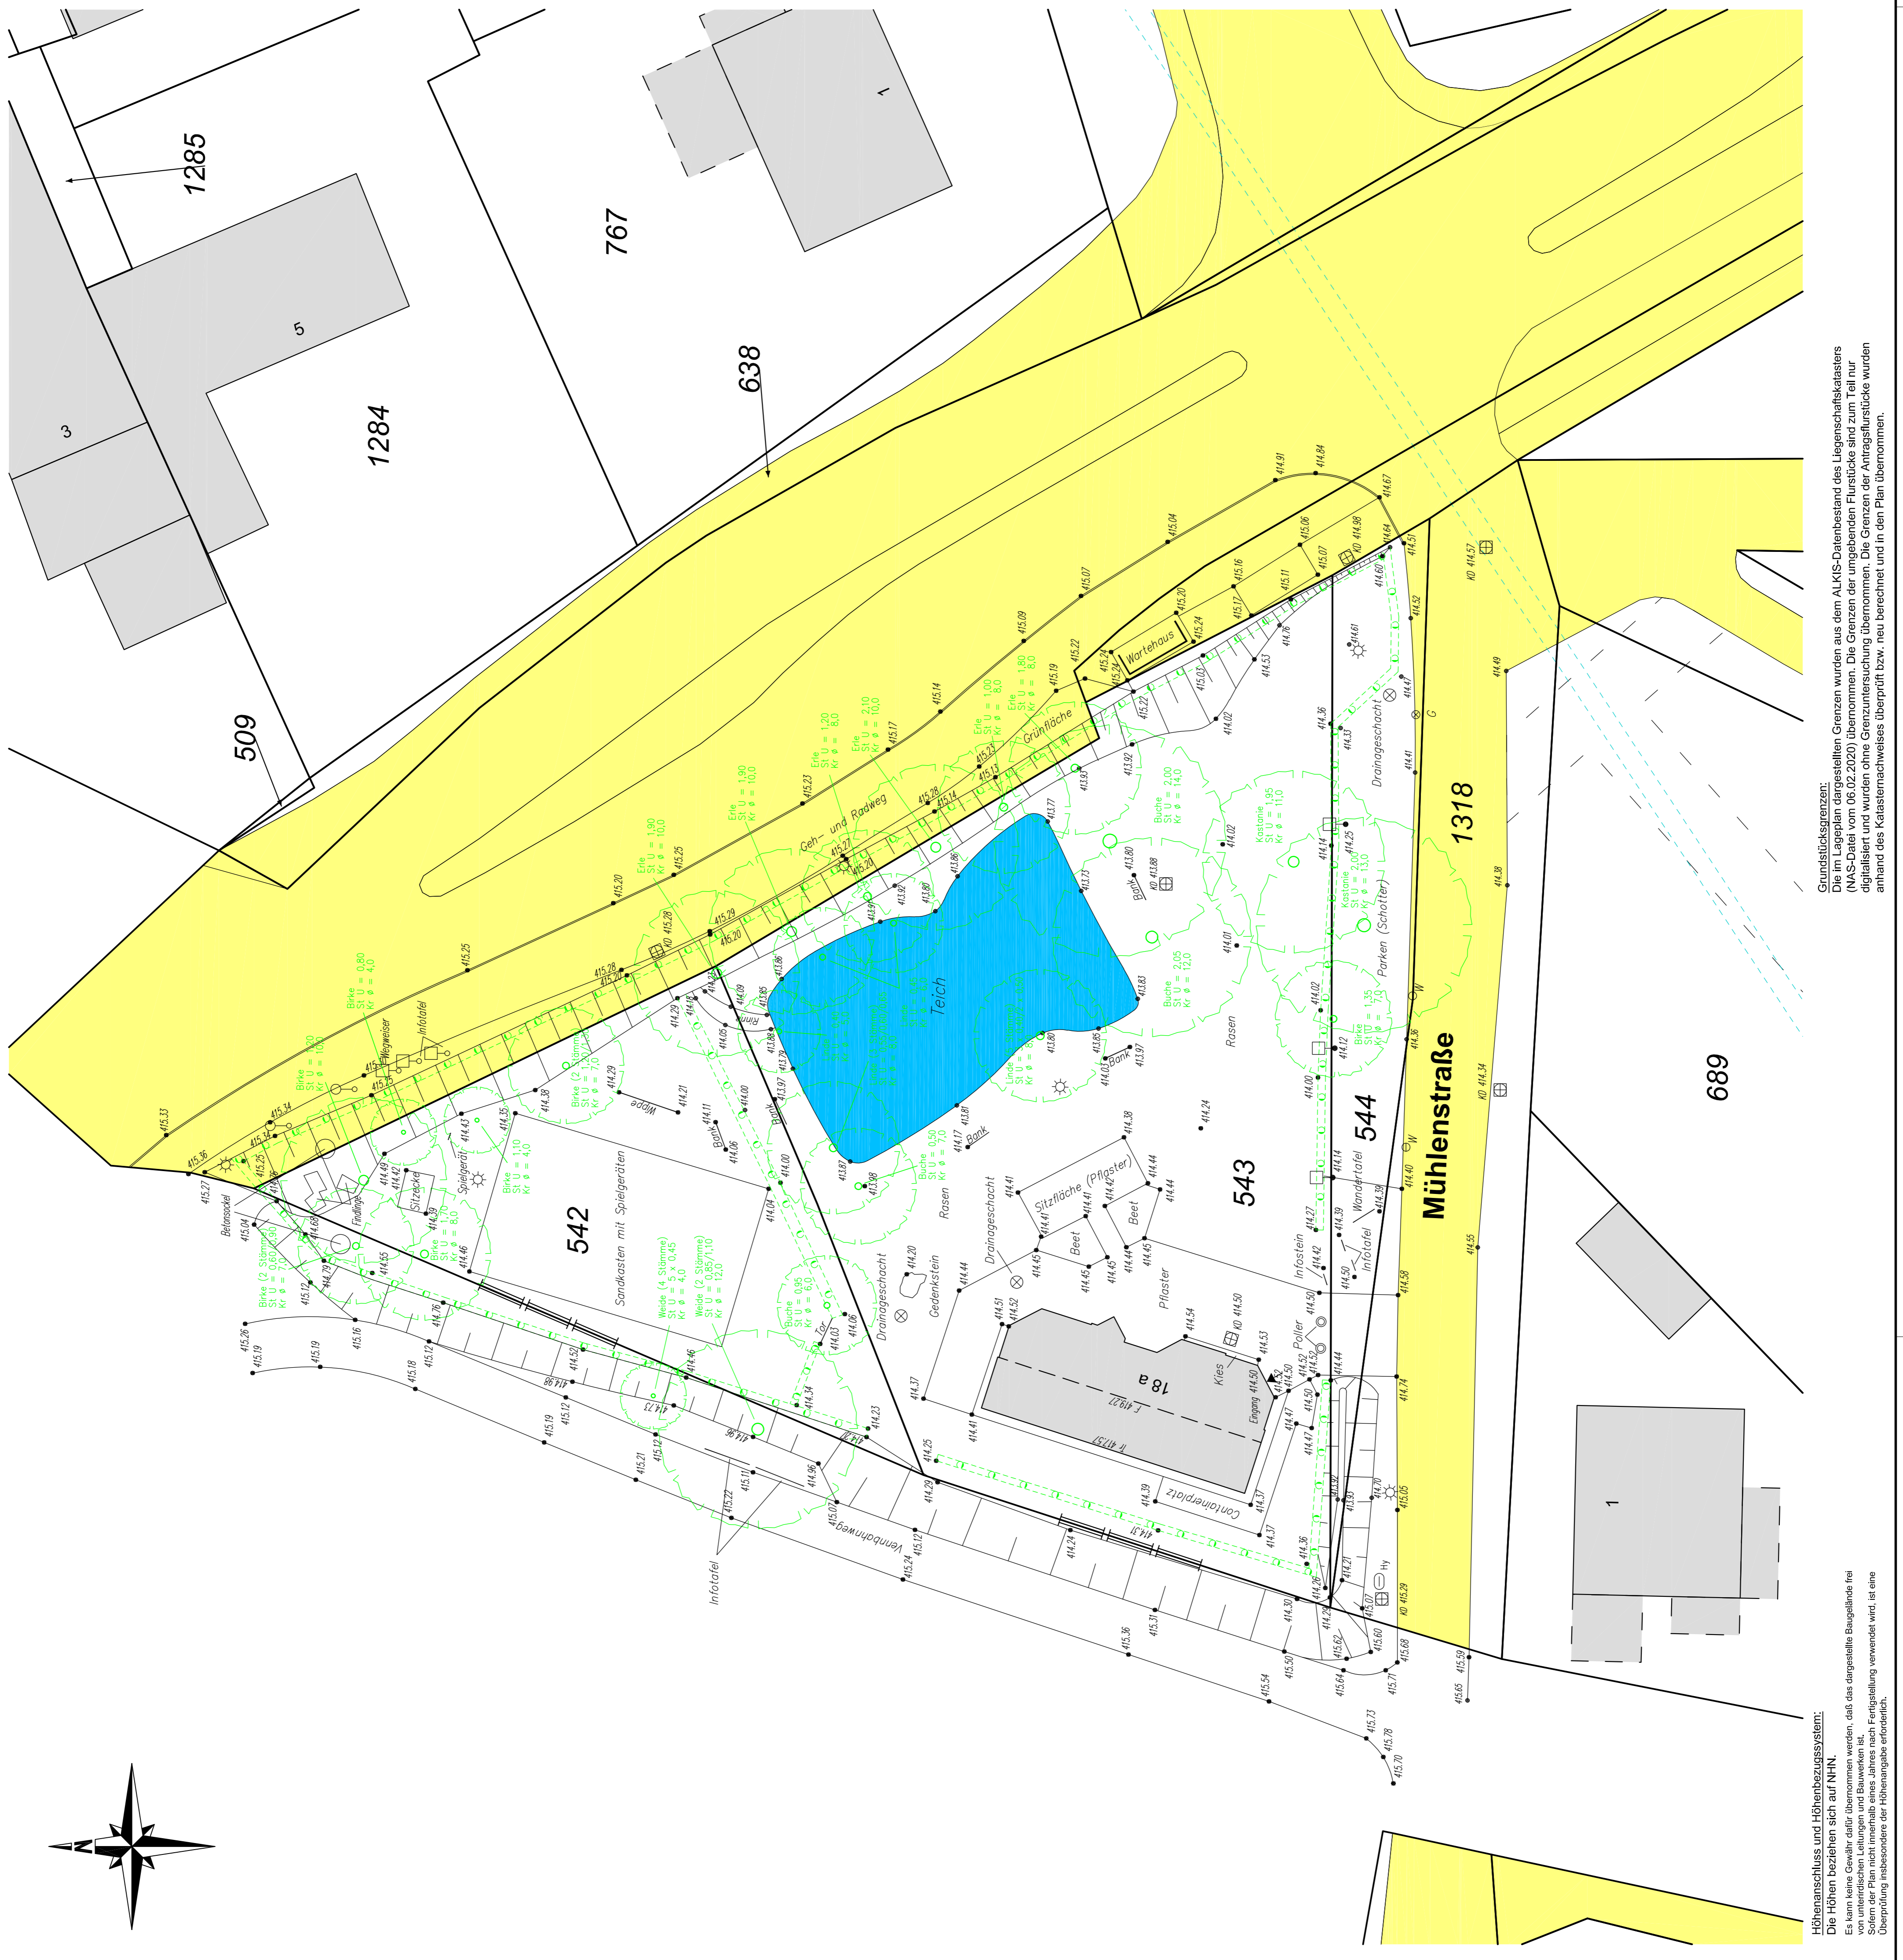

**Höhenanschluss und Höhenbezugssystem:**  
Die Höhen beziehen sich auf NNH.  
